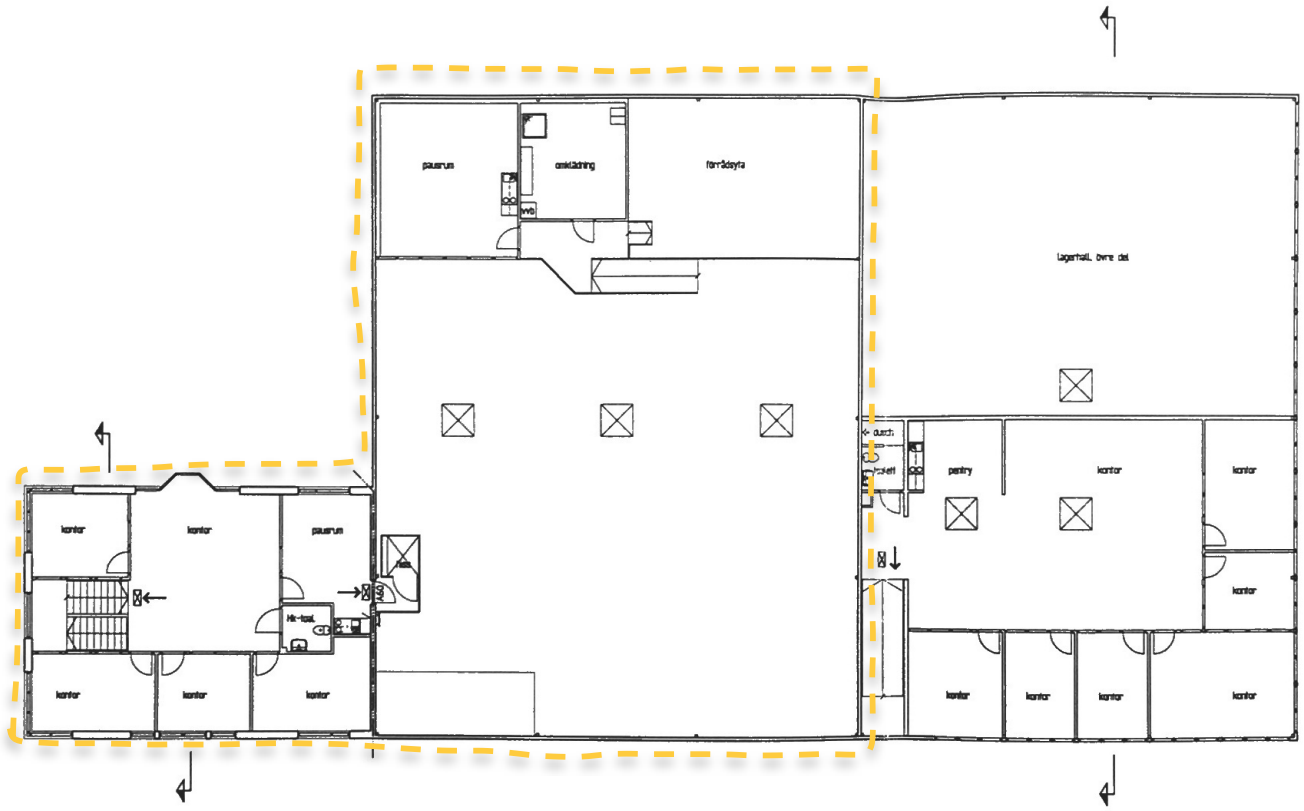

ÖVRE PLAN

ANVISNINGAR BRAND

- Brandcellsgräns EI60
- Genomlyst skylt
- Utrymningsriktning
- Brandpost

0 1 2 3 4 5 10m

SKALA 1:100

SET	ANT	ÄNDRINGEN AVSER	SIGN	DATUM

RELATIONSRITNING

Curt Lignell Arkitektkontor AB

Jungmansgatan 33
413 11 GÖTEBORG
031-42 05 00
031-42 05 05

UPPDRAG NR	RITAD AV	HANDLÄGGARE
	Leif Malmberg	Curt Lignell

DATUM	ANSVARIG
2002-10-16	

TOMT NR 6 I KV. NÖTSKRIKAN
MÖLNDALS KOMMUN

ÖVRE PLAN

SKALA	NUMMER	SET
1:100	A00:02	